

Längsschnitt in Brückenachse M 1:100


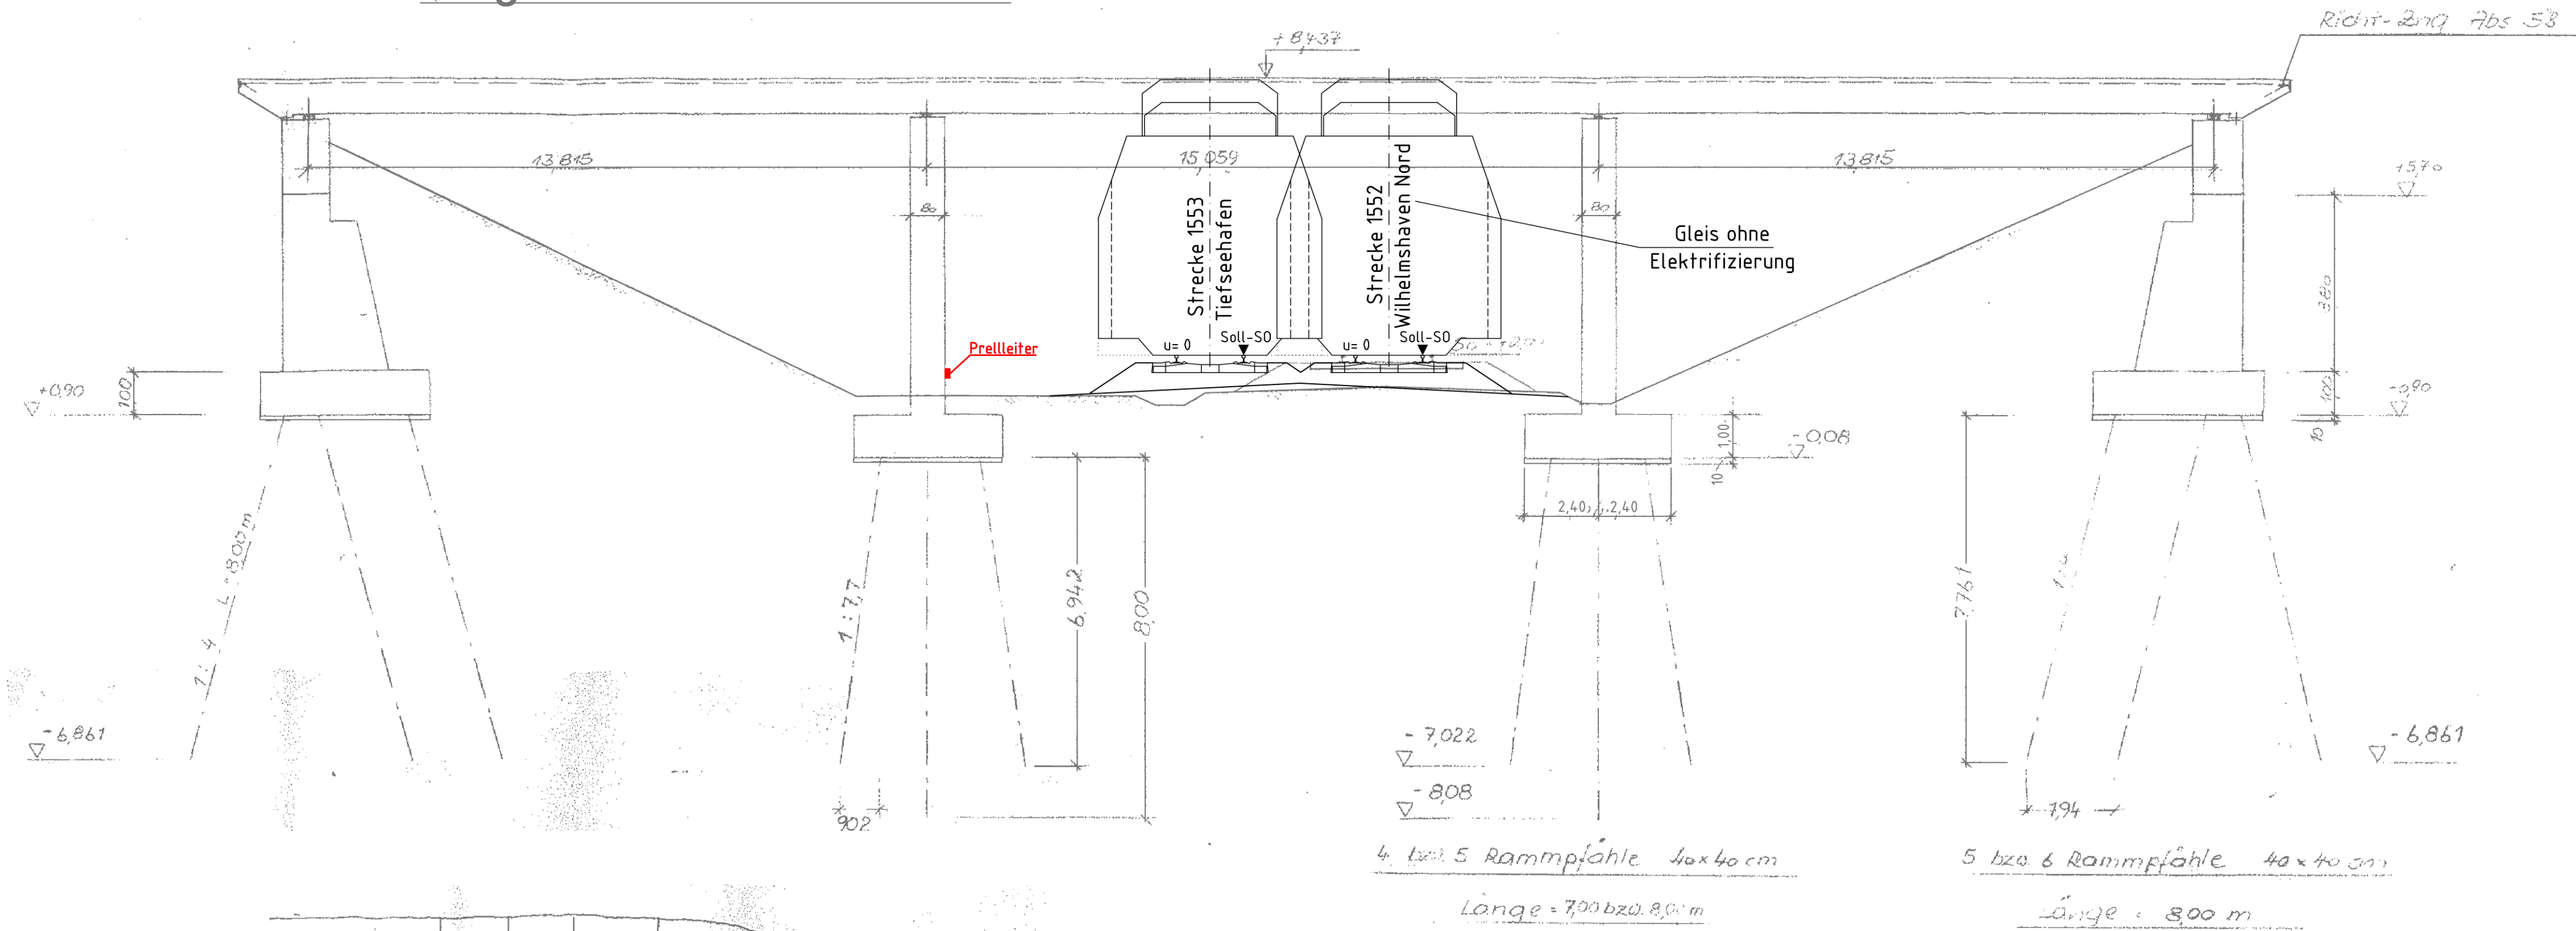


Foto: Südansicht 2013



Foto: Nordansicht 2013

Draufsicht M 1:100

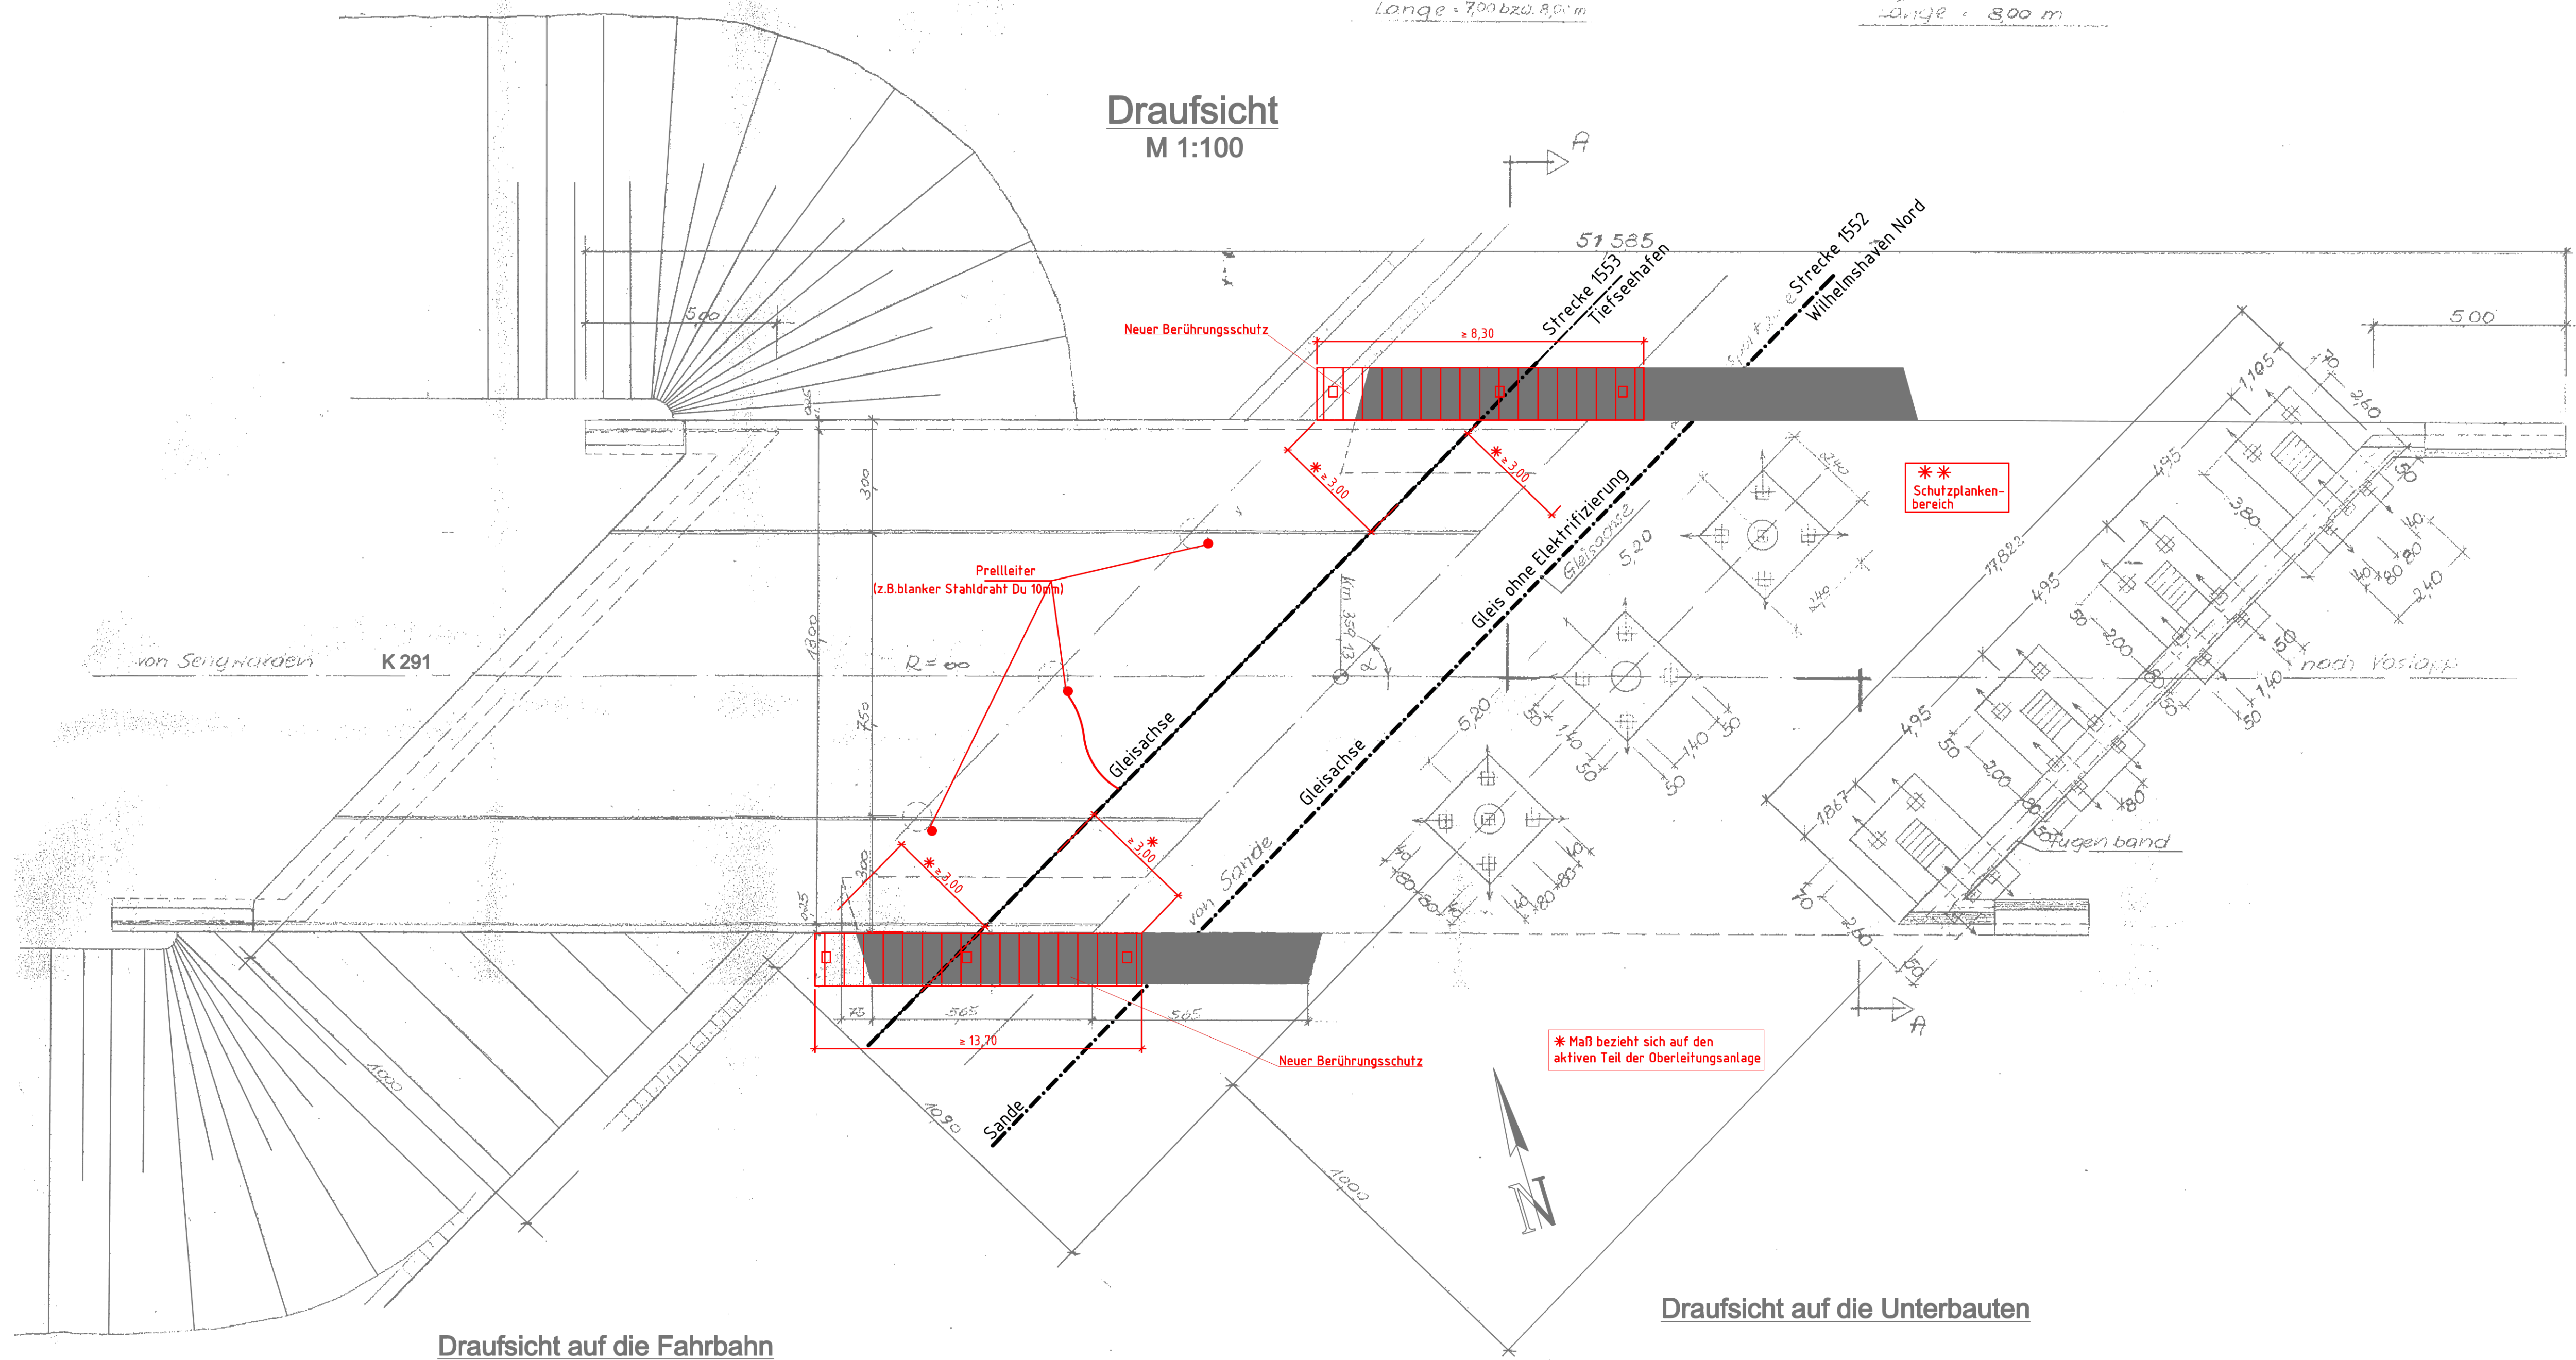

✱✱

Gemäß DB-Richtlinie 997.0204 (1) c):

In Schutzplankenstrecken ist nach Bauwerksende eine Isolierung vorzusehen, wenn


- die Schutzplankenstrecke gemessen ab Gleismitte des äußeren Gleises - länger als 60 m ist und
- auf der Brücke regelmäßig benutzte Gehwege vorhanden sind und/ oder
- die Schutzplankenstrecke deutlich in einen unmittelbar im Anschluss an die Brücke befindlichen Bereich mit Bebauung, Fußgängerverkehr oder in durch Funkenbildung gefährdete Anlagen (z.B. Tankstelle, chemische Anlage) hineinreicht

Plan gilt nur der Darstellung der erforderlichen Maßnahmen für die geplante Streckenelektrifizierung.

Plangrundlage: Bestandszeichnung

Legende:

Bestand
Abbruch
Neubau
Gleisachse

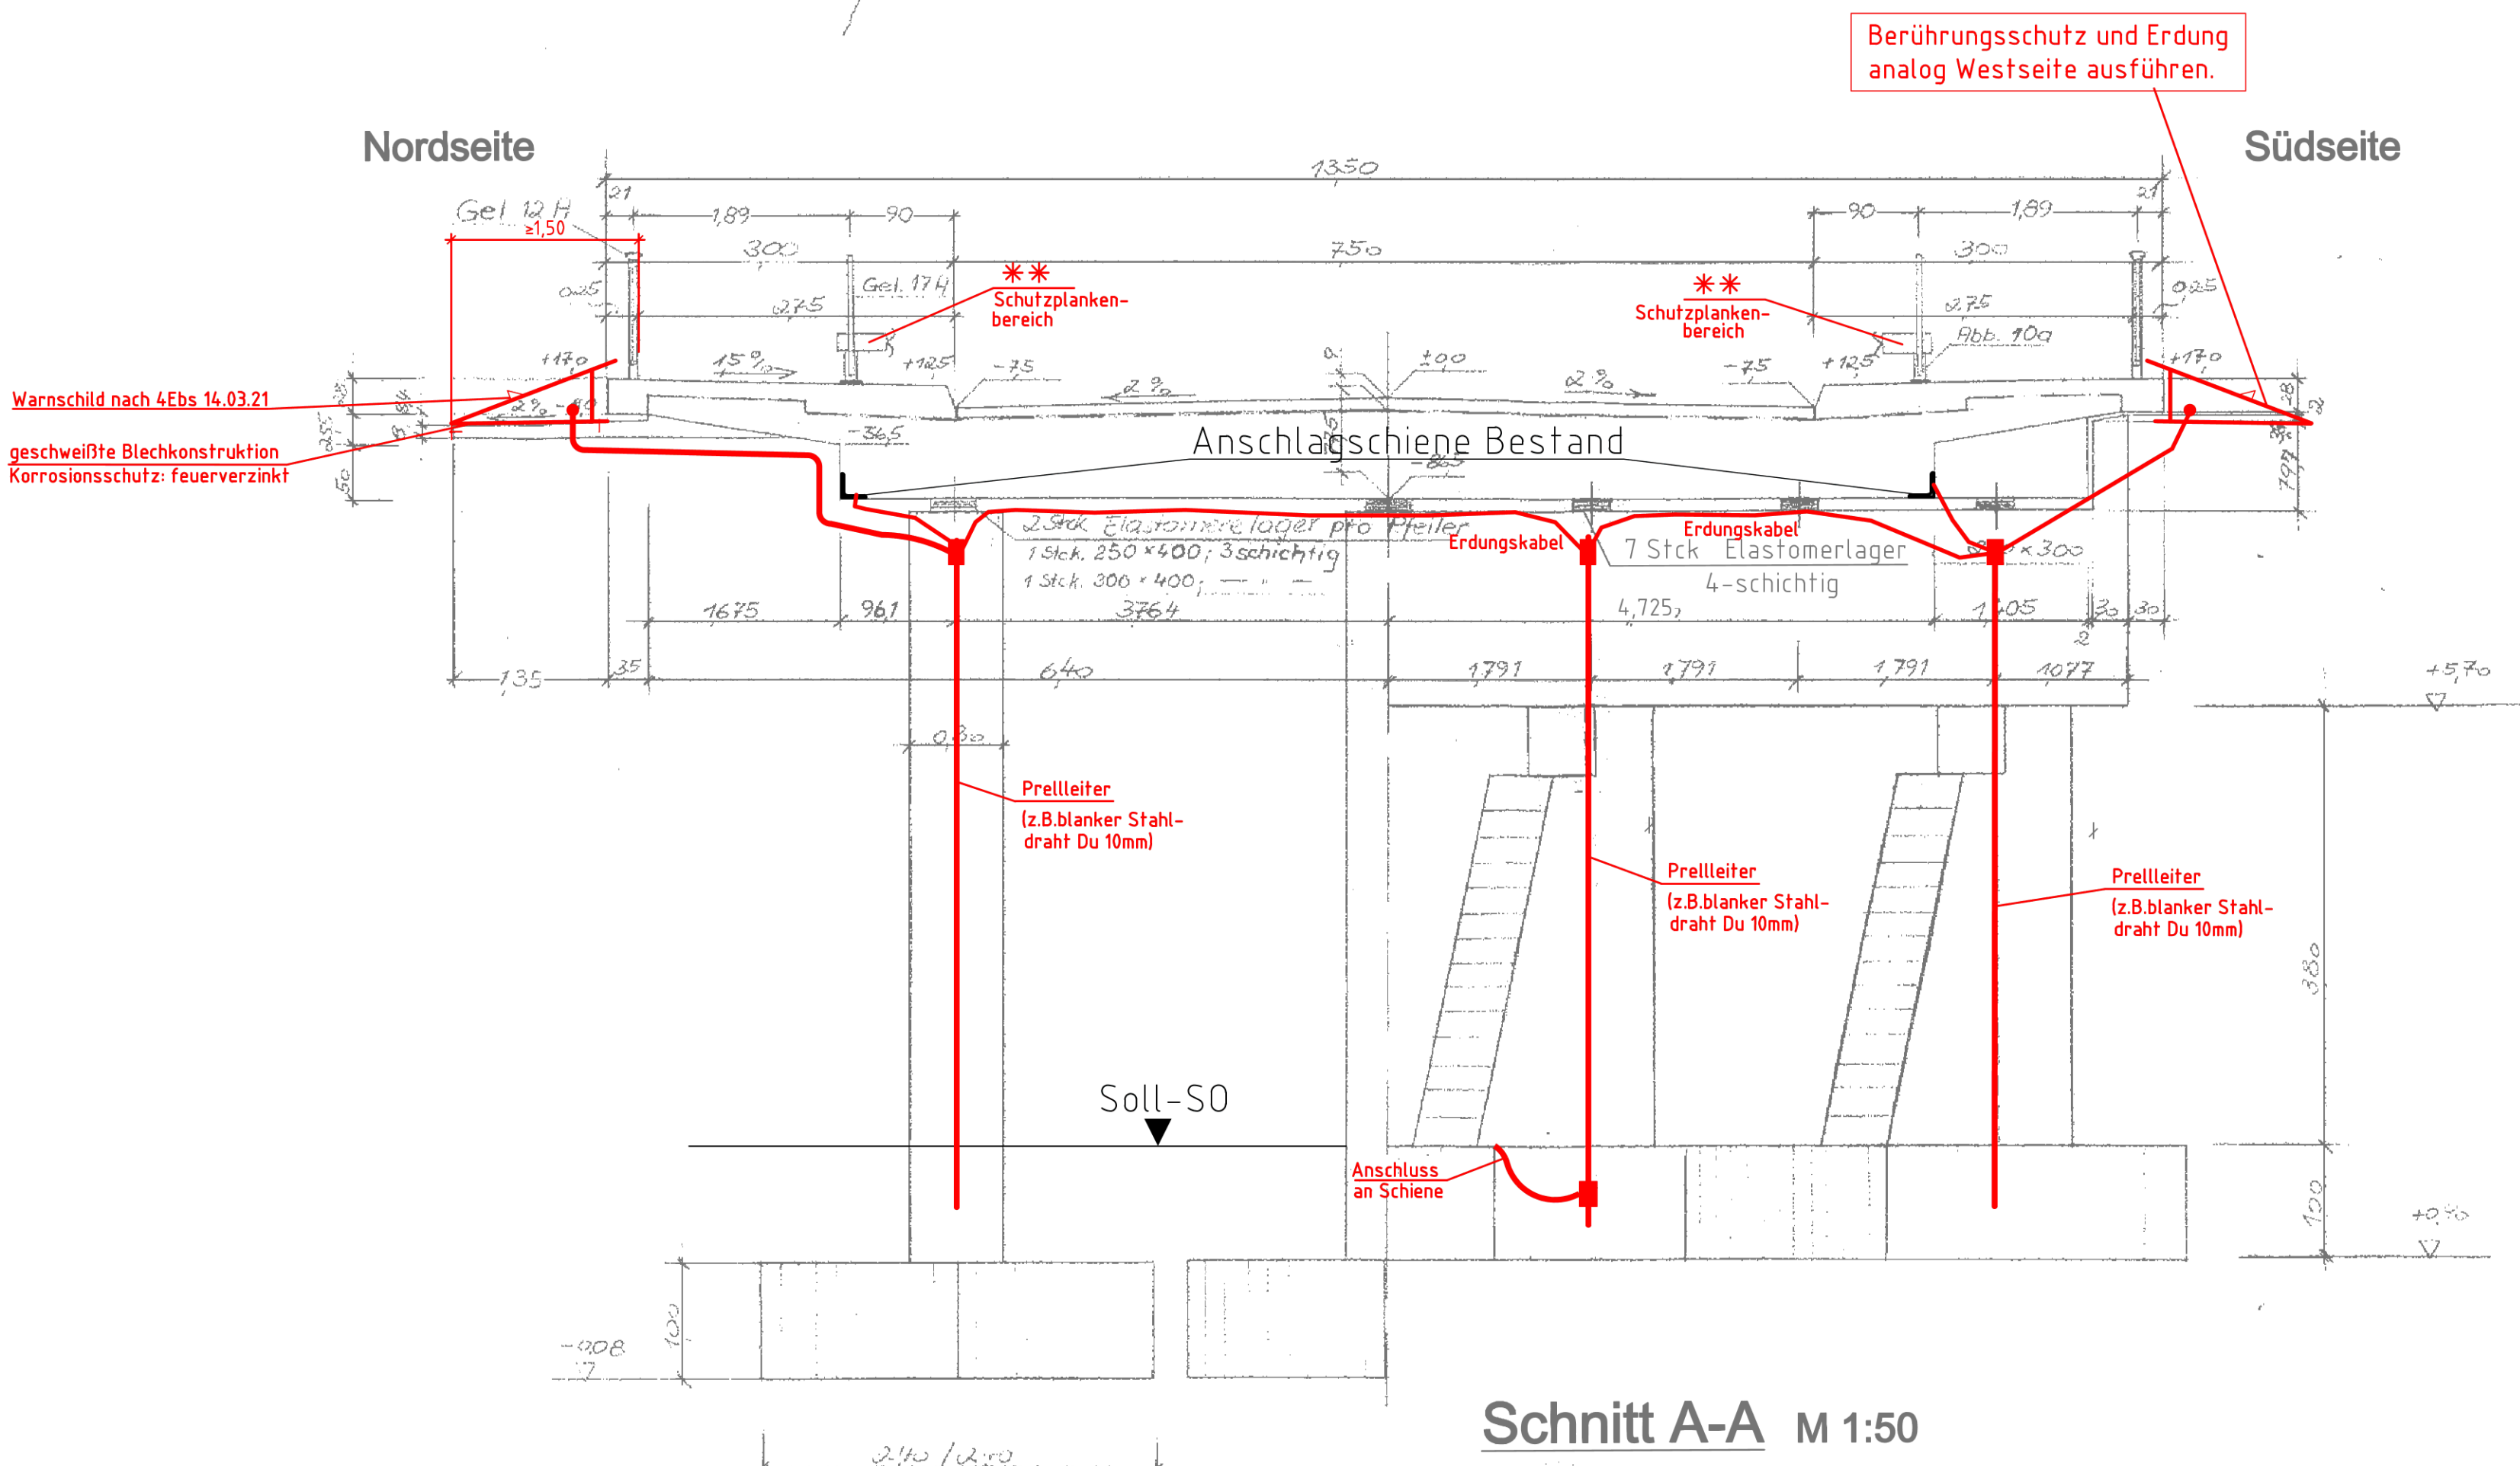

Anlage 7.2

Index:	Änderungen bzw. Ergänzungen	Name:	Datum:
